


Vybudování volnočasového areálu Žernovka - II. etapa

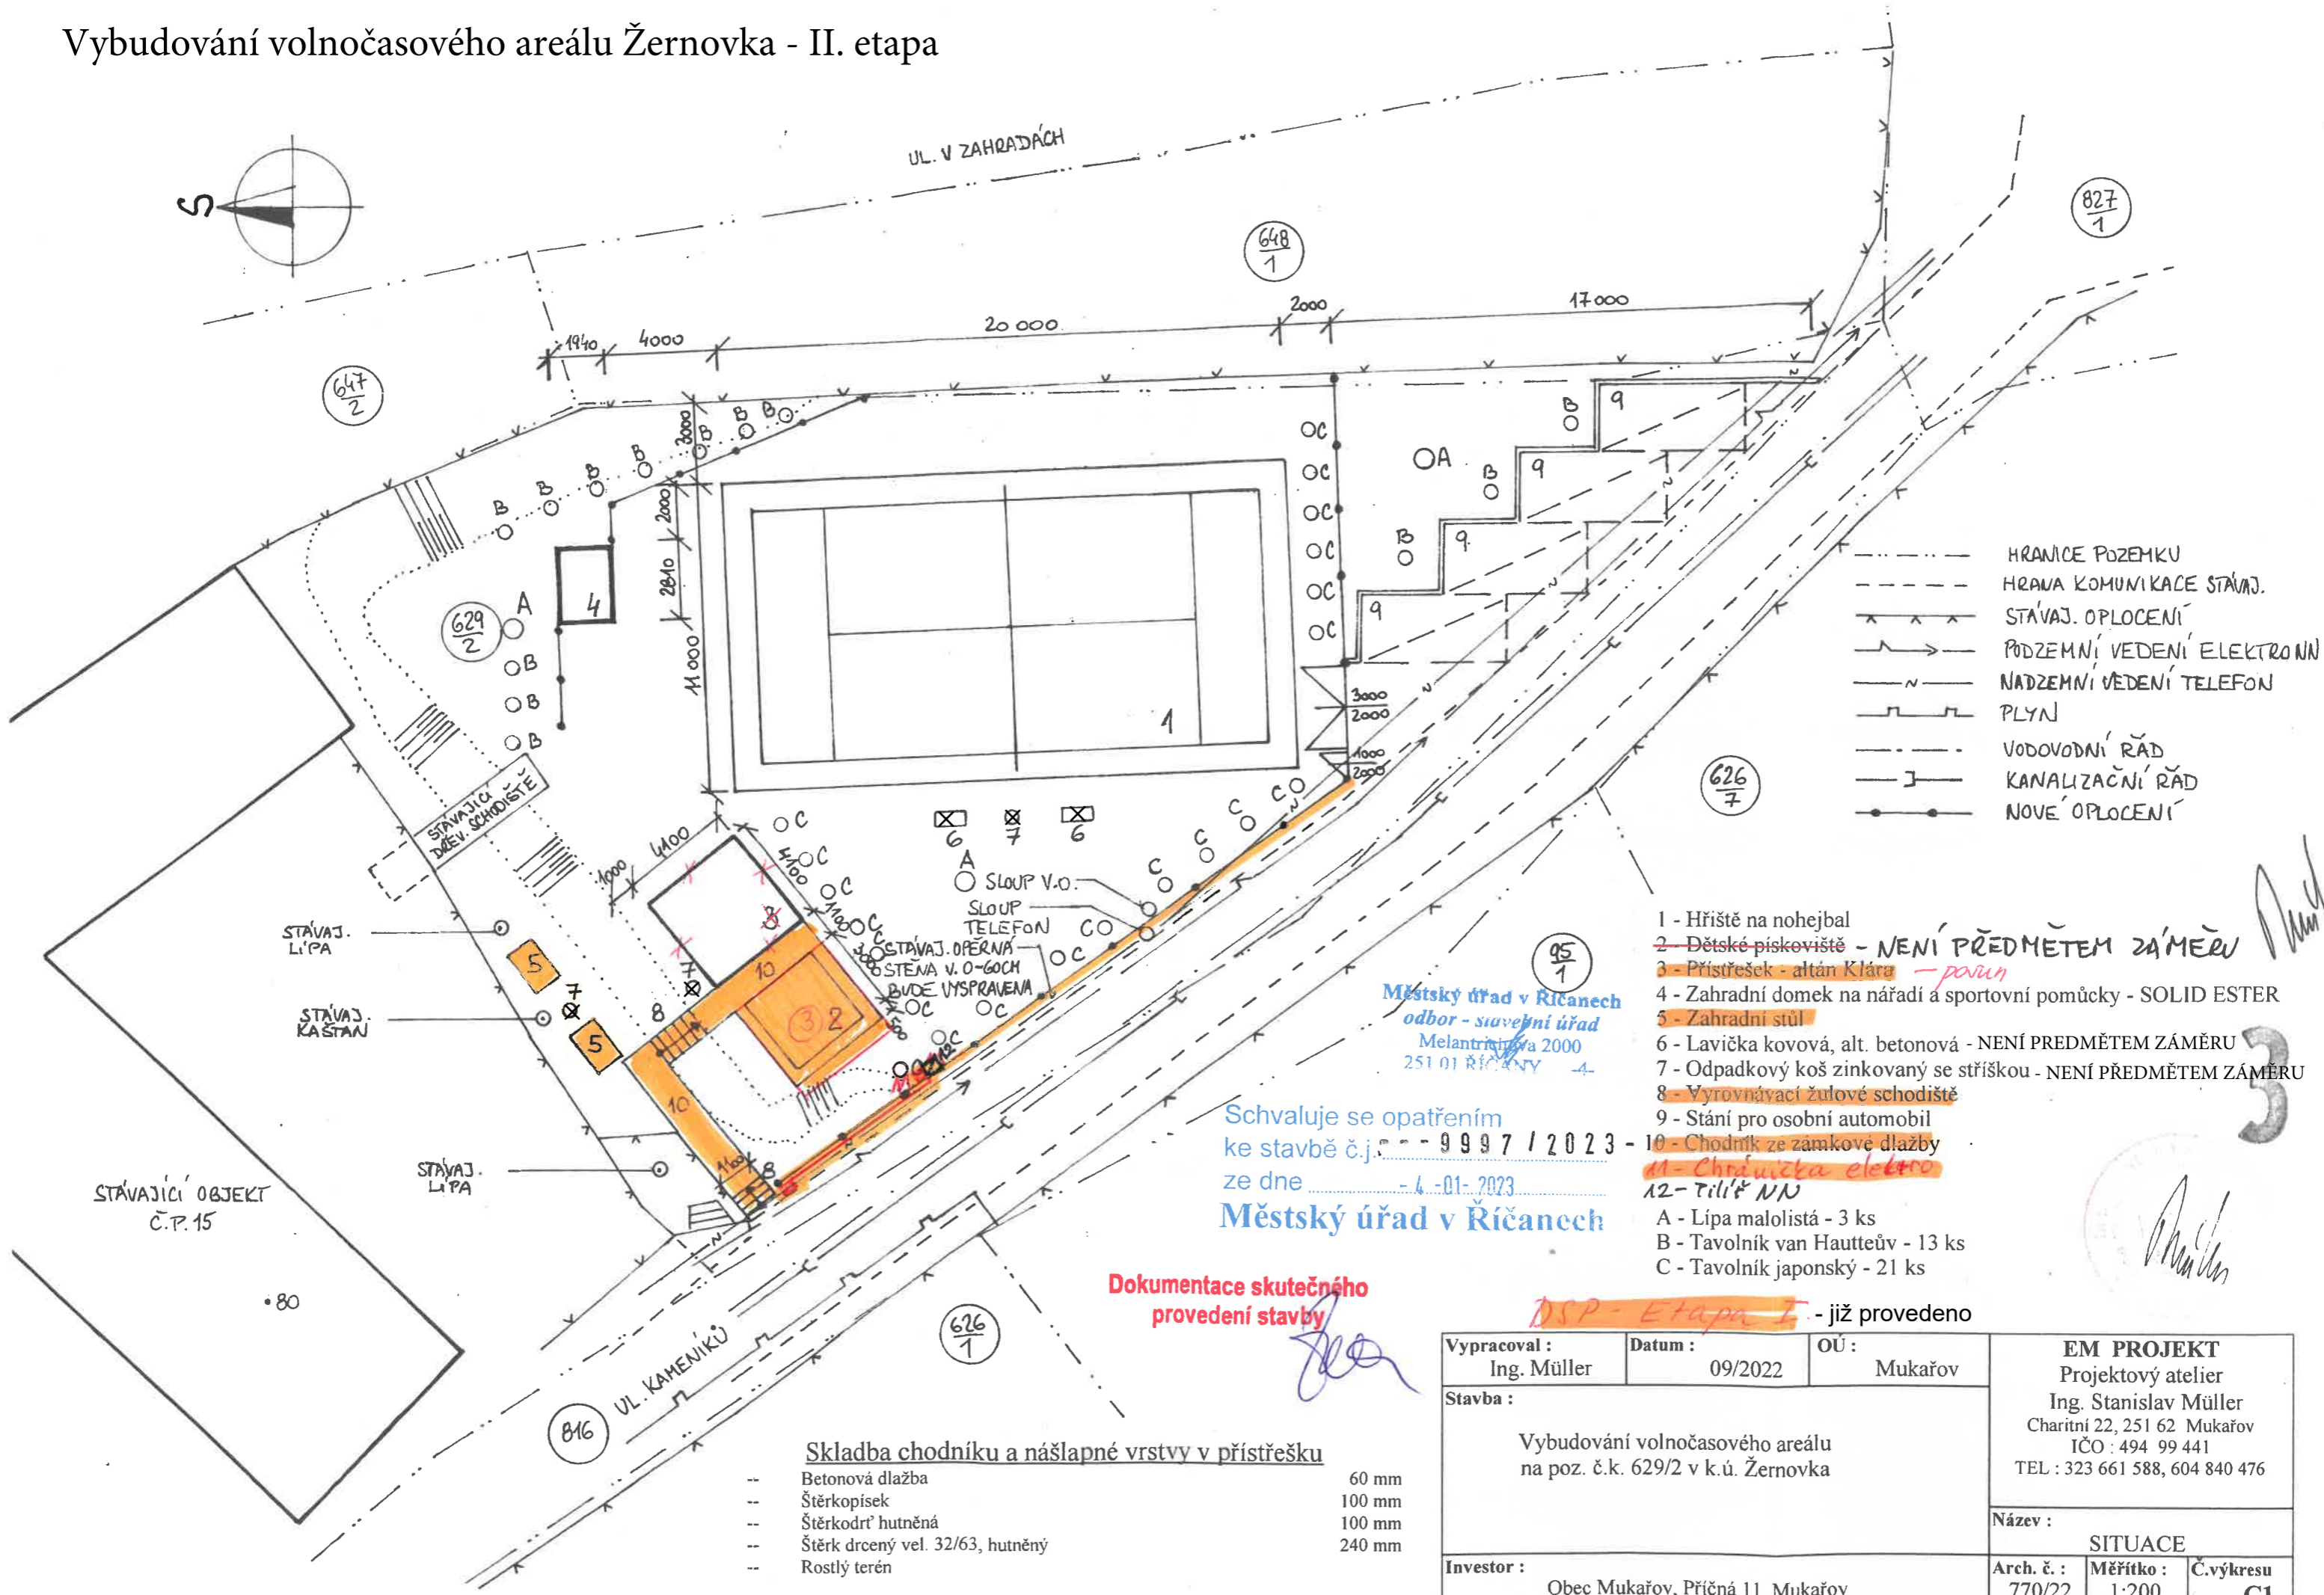

- HRANICE POZEMKU
- - - HRANA KOMUNIKACE STÁVAJ.
- - - STÁVAJ. OPLOČENÍ
- - - PODZEMNÍ VEDENÍ ELEKTRONN
- - - NADZEMNÍ VEDENÍ TELEFON
- - - PLYN
- - - VODOVODNÍ ŘÁD
- - - KANALIZAČNÍ ŘÁD
- - - NOVE OPLOČENÍ

- 1 - Hřiště na nohejbal
 - 2 - Dětské pískoviště - **NENÍ PŘEDMĚTEM ZÁMĚRU**
 - 3 - Přístřešek - altán Klára - **posun**
 - 4 - Zahradní domek na nářadí a sportovní pomůcky - SOLID ESTER
 - 5 - Zahradní stůl
 - 6 - Lavička kovová, alt. betonová - **NENÍ PŘEDMĚTEM ZÁMĚRU**
 - 7 - Odpadkový koš zinkovaný se stříškou - **NENÍ PŘEDMĚTEM ZÁMĚRU**
 - 8 - Vyrovnávací žulové schodiště
 - 9 - Stání pro osobní automobil
 - 10 - Chodník ze zámkové dlažby
 - 11 - **Chránička elektro**
 - 12 - **Tilíř NN**
- A - Lípa malolistá - 3 ks
 B - Tavalník van Hauteův - 13 ks
 C - Tavalník japonský - 21 ks

Městský úřad v Říčanech
 odbor - stavební úřad
 Melantrichova 2000
 251 01 ŘÍČANY

Schvaluje se opatřením
 ke stavbě č.j. 9997 / 2023
 ze dne 4-01-2023
Městský úřad v Říčanech

Dokumentace skutečného provedení stavby

Skladba chodníku a nášlapné vrstvy v přístřešku

- Betonová dlažba 60 mm
- Štěrkopísek 100 mm
- Štěrkokodrt' hutněná 100 mm
- Štěrkk drcený vel. 32/63, hutněný 240 mm
- Rostlý terén

Vypracoval : Ing. Müller	Datum : 09/2022	OÚ : Mukařov	EM PROJEKT Projektový atelier Ing. Stanislav Müller Charitní 22, 251 62 Mukařov IČO : 494 99 441 TEL : 323 661 588, 604 840 476
Stavba : Vybudování volnočasového areálu na poz. č.k. 629/2 v k.ú. Žernovka			
Investor : Obec Mukařov, Příčná 11, Mukařov			Název : SITUACE
Arch. č. : 770/22	Měřítko : 1:200	Č.výkresu C1	

DSP - Etapa I - již provedeno

(Handwritten signatures and stamps)